


更新対象機器一覧

	種別	番号	対象場所	本体位置	備考
1	防火ダンパ	－	SFMD 1,200 × 700	空調機械室(1)	
2	防火ダンパ	－	SFMD 700 X 600	空調機械室(1)	
3	防火ダンパ	－	SFMD 500 X 900	地下下手トレンチ内	
4	防火ダンパ	－	SFMD 1,200 × 750	二酸化炭素ポンベ庫上	
5	防火ダンパ	－	SFMD 1,200 × 750	二酸化炭素ポンベ庫上	
6	防火ダンパ	－	SFMD 900 X 400	地下主機械室	
7	防火ダンパ	－	SFMD 250 φ	地下主機械室	
8	防火ダンパ	－	SFMD 250 φ	地下主機械室	
9	防火ダンパ	－	SFMD 250 φ	地下主機械室	
10	防火ダンパ	－	SFMD 1,100 × 600	地下主機械室	
11	防火ダンパ	－	SFMD 250 φ	地下主機械室	
12	防火ダンパ	－	SFMD 250 φ	地下主機械室	
13	防火ダンパ	－	SFMD 250 φ	地下主機械室	
14	防火ダンパ	－	SFMD 700 X 500	地下受水槽室	
15	防火ダンパ	－	SFMD 250 φ	地下受水槽室	
16	防火ダンパ	－	SFMD 250 φ	地下受水槽室	
17	防火ダンパ	－	SFMD 1,000 × 850	地下主電気室	
18	防火ダンパ	－	SFMD 400 X 300	地下主電気室	
19	防火ダンパ	－	SFMD 1,000 × 750	地下主電気室	
20	防火ダンパ	－	SFMD 400 X 300	地下主電気室	
21	防火ダンパ	－	SFMD 200 φ	地下主電気室	
22	防火ダンパ	－	SFMD 800 X 500	地下主電気室	
23	防火ダンパ	－	SFMD 400 X 300	地下主電気室	
24	防火ダンパ	－	SFMD 225 φ	地下主電気室	
25	防火ダンパ	－	SFMD 225 φ	地下主電気室	
26	防火ダンパ	－	SFMD 1,200 X 1,300	地下下手トレンチ内	
1	天井扇	K-2	レストラントイレ	対象場所天井	
2	天井扇	K-4	小ホール2Fシャワー室	対象場所天井	
3	天井扇	K-6	小ホール2F女子トイレ	対象場所天井	

	種別	番号	対象場所	本体位置	備考
1	排気ファン	EF-13	梨花ホール4F便所(便所13)	空調機械室機(10)空調機AHU-6の上	
2	排気ファン	EF-16	梨花ホール舞台(舞台上部)	倉庫51天井内	
3	排気ファン	EF-24	便所③(機械室②隣)	小ホール搬入口天井内	
4	排気ファン	EF-27	便所⑤(リハーサル室隣)	リハーサル室備品庫天井内	
5	排気ファン	EF-32	便所⑨(小ホールホワイエ便所)	梨花ホール3階女子トイレ奥DS	
6	排気ファン	EF-37	小ホール電気室(2)	空調機械室(8)空調機PAC-3の上	
7	排気ファン	EF-39	便所①(第1会議室南隣)	1F会議室横女子便所ブース天井内	
8	排気ファン	EF-45	便所⑦(会議室2階北)	空調機械室機(5)内	
9	給気ファン	OF-17	小ホール電気室	空調機械室機(8)内EF-37の上	

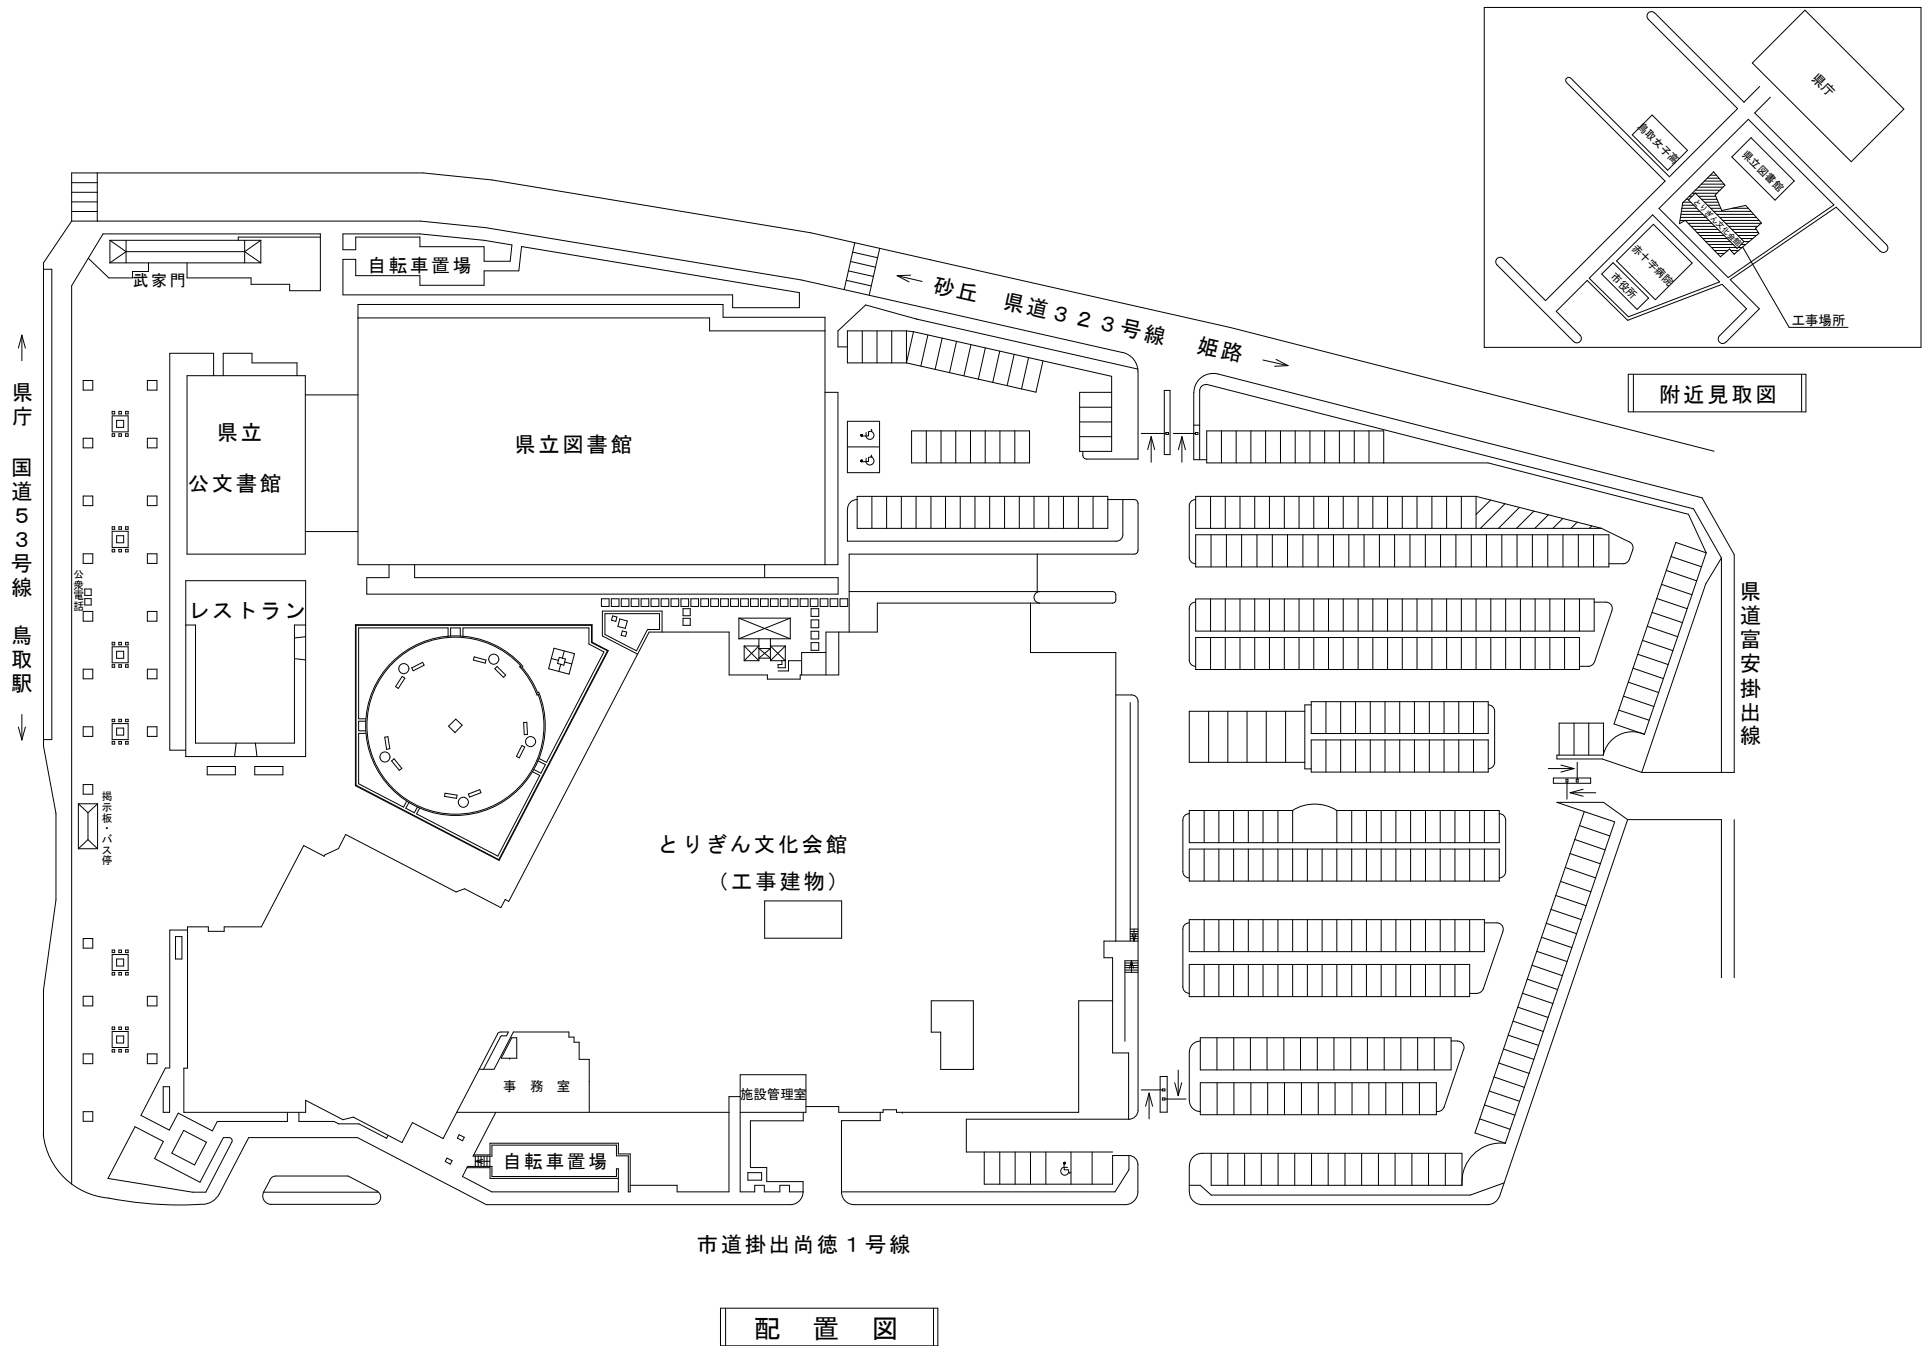


附近見取図

市道掛出尚徳1号線

配置図


EAチャンバ OAチャンバ

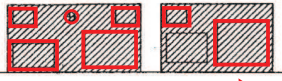

立面図


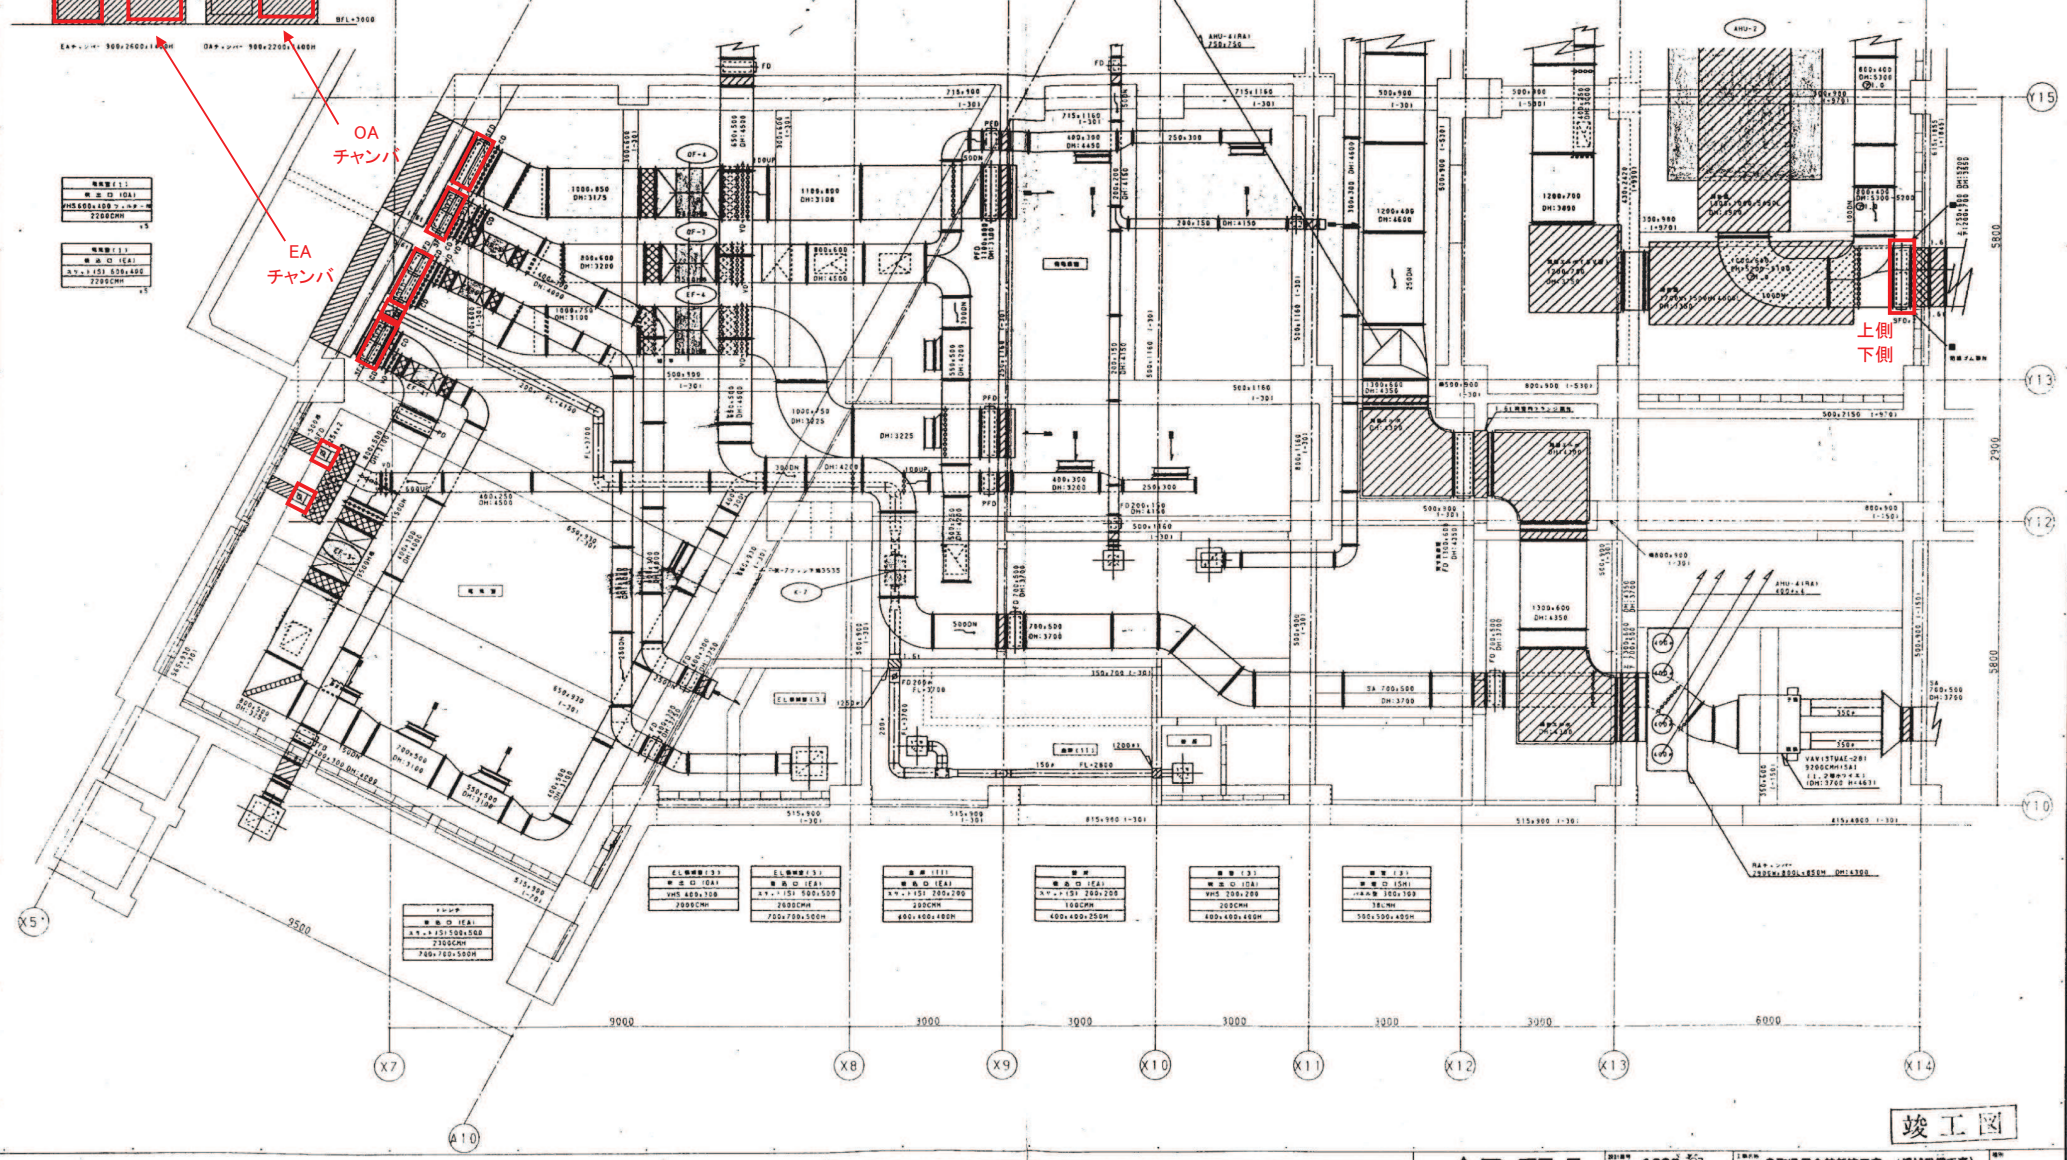


上側
下側

竣工図




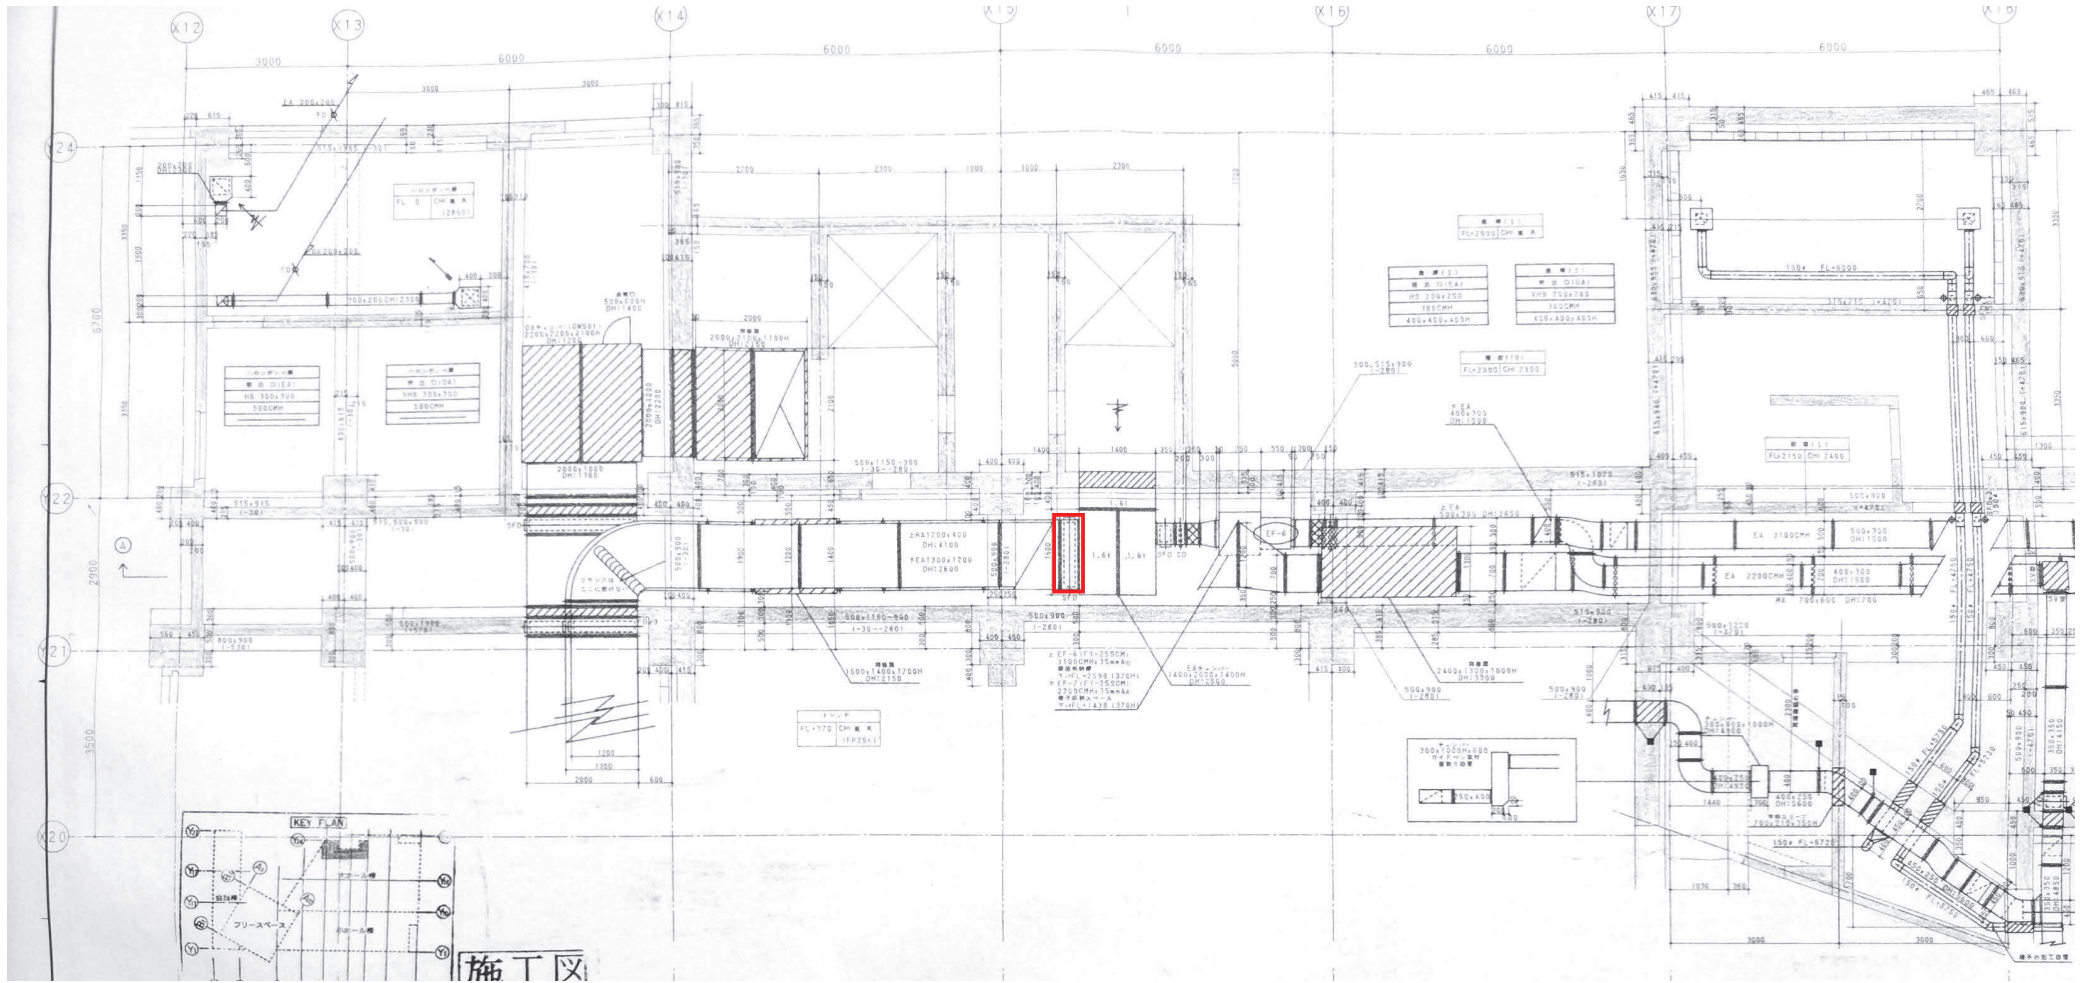


地下1階 空調機械室1奥 下手トレンチ内

K-2
レストラントイレ天井扇

EF-39
1階トイレ排気ファン

EF-24
便所3排気ファン


EF-27
便所5排気ファン

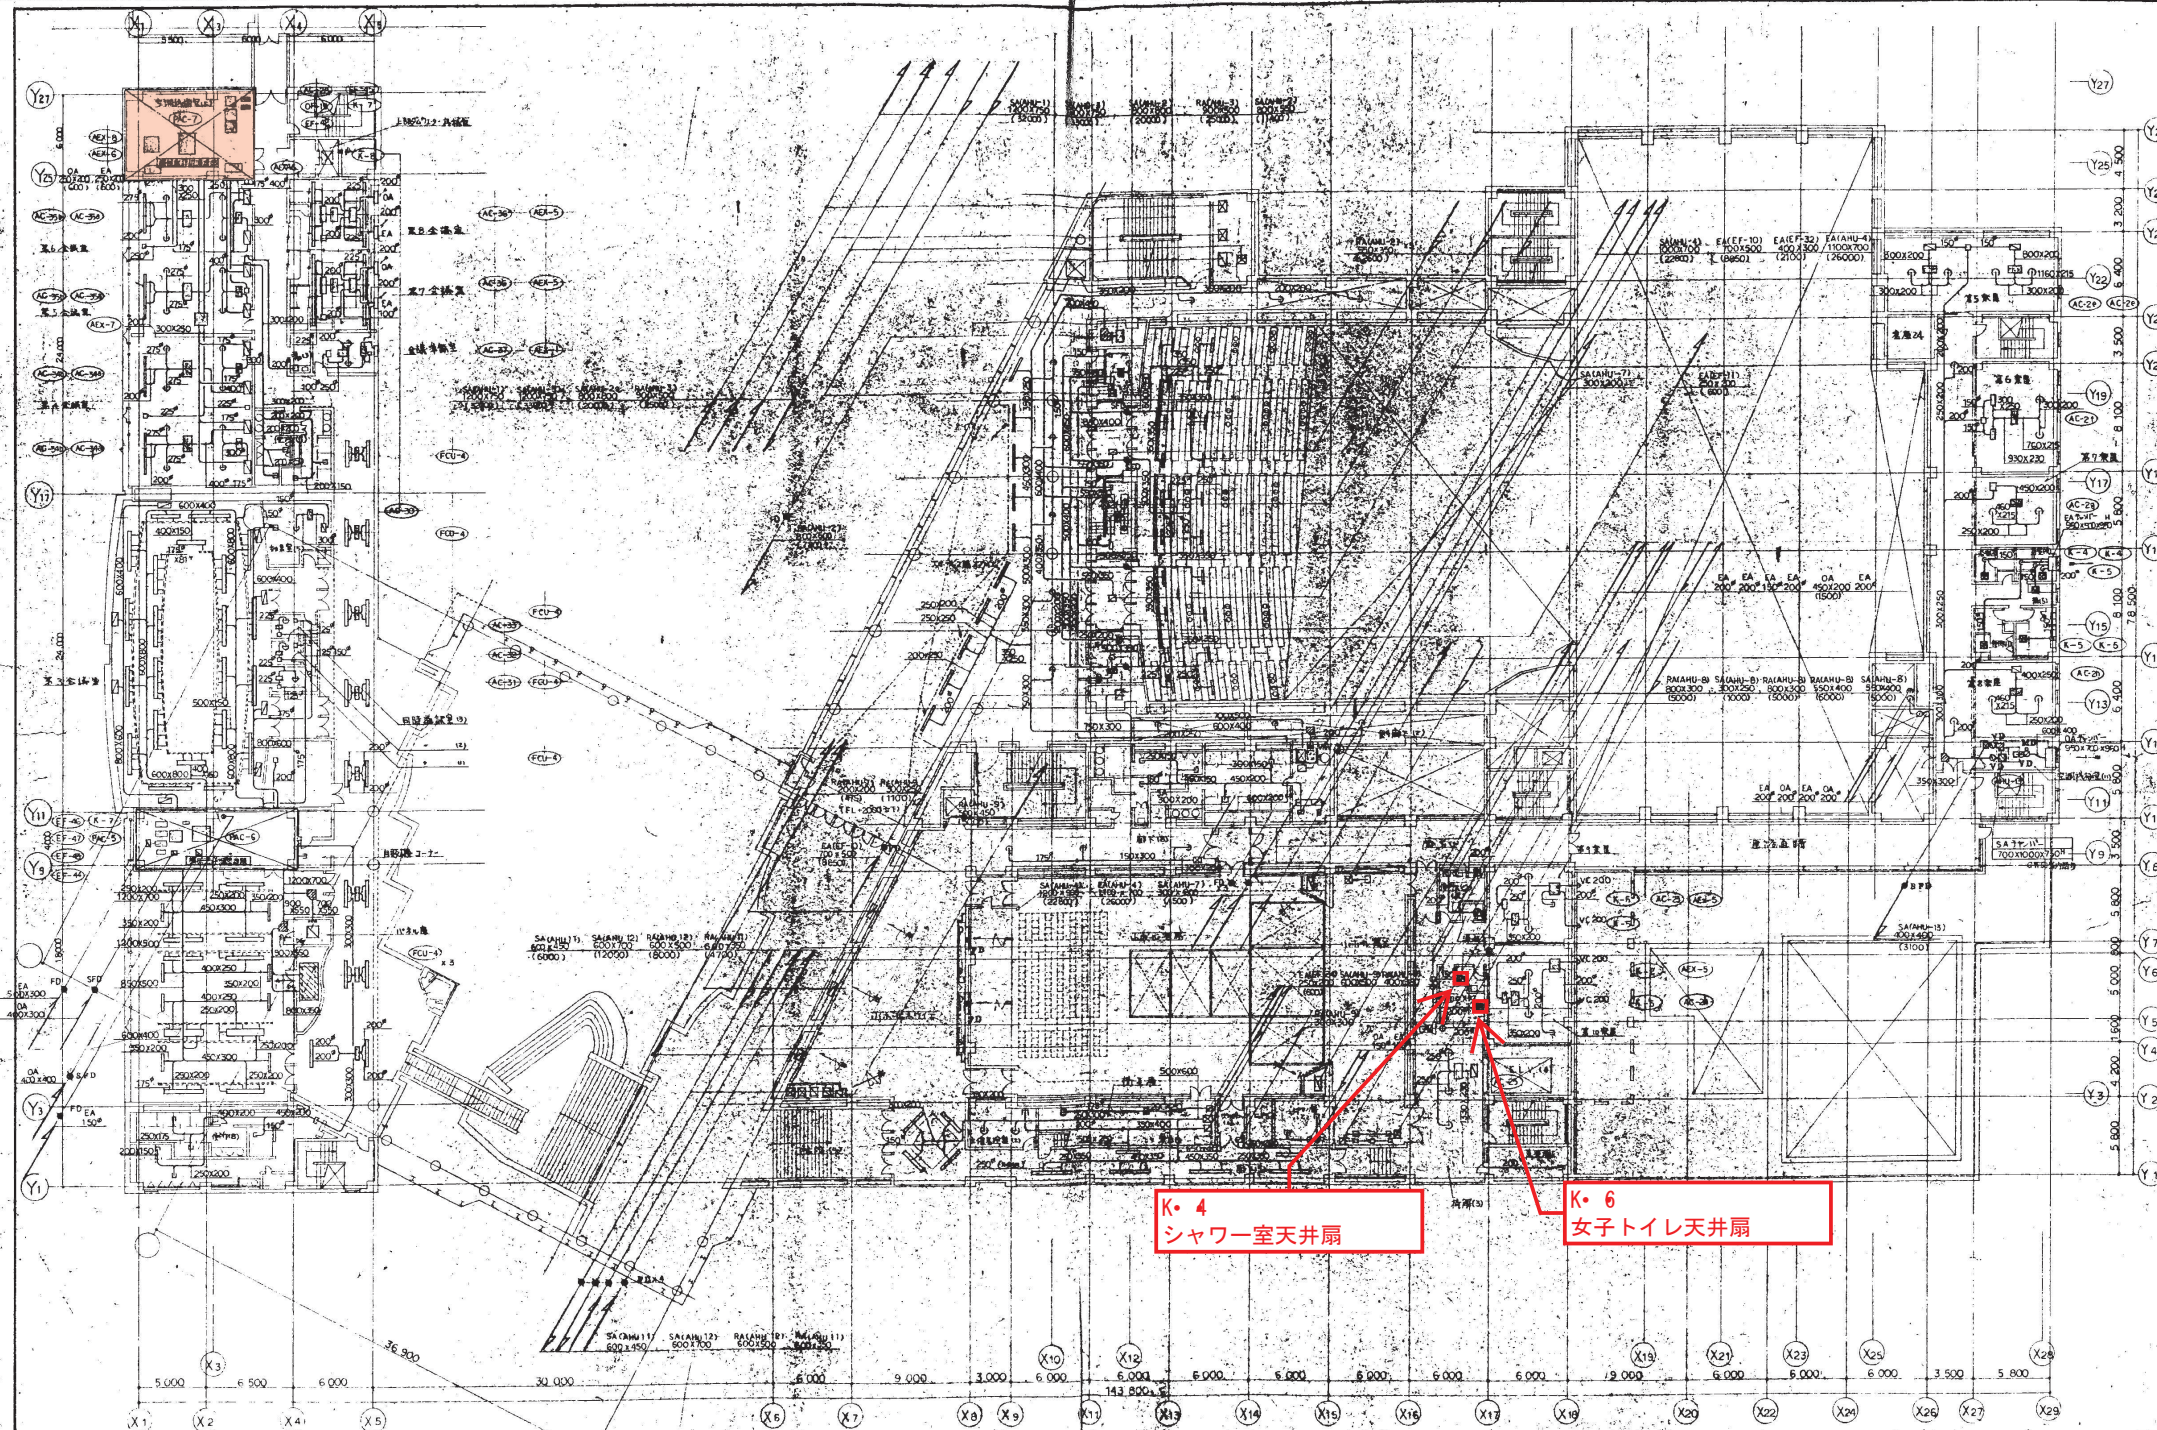

K-4
シャワー室天井扇

K-6
女子トイレ天井扇




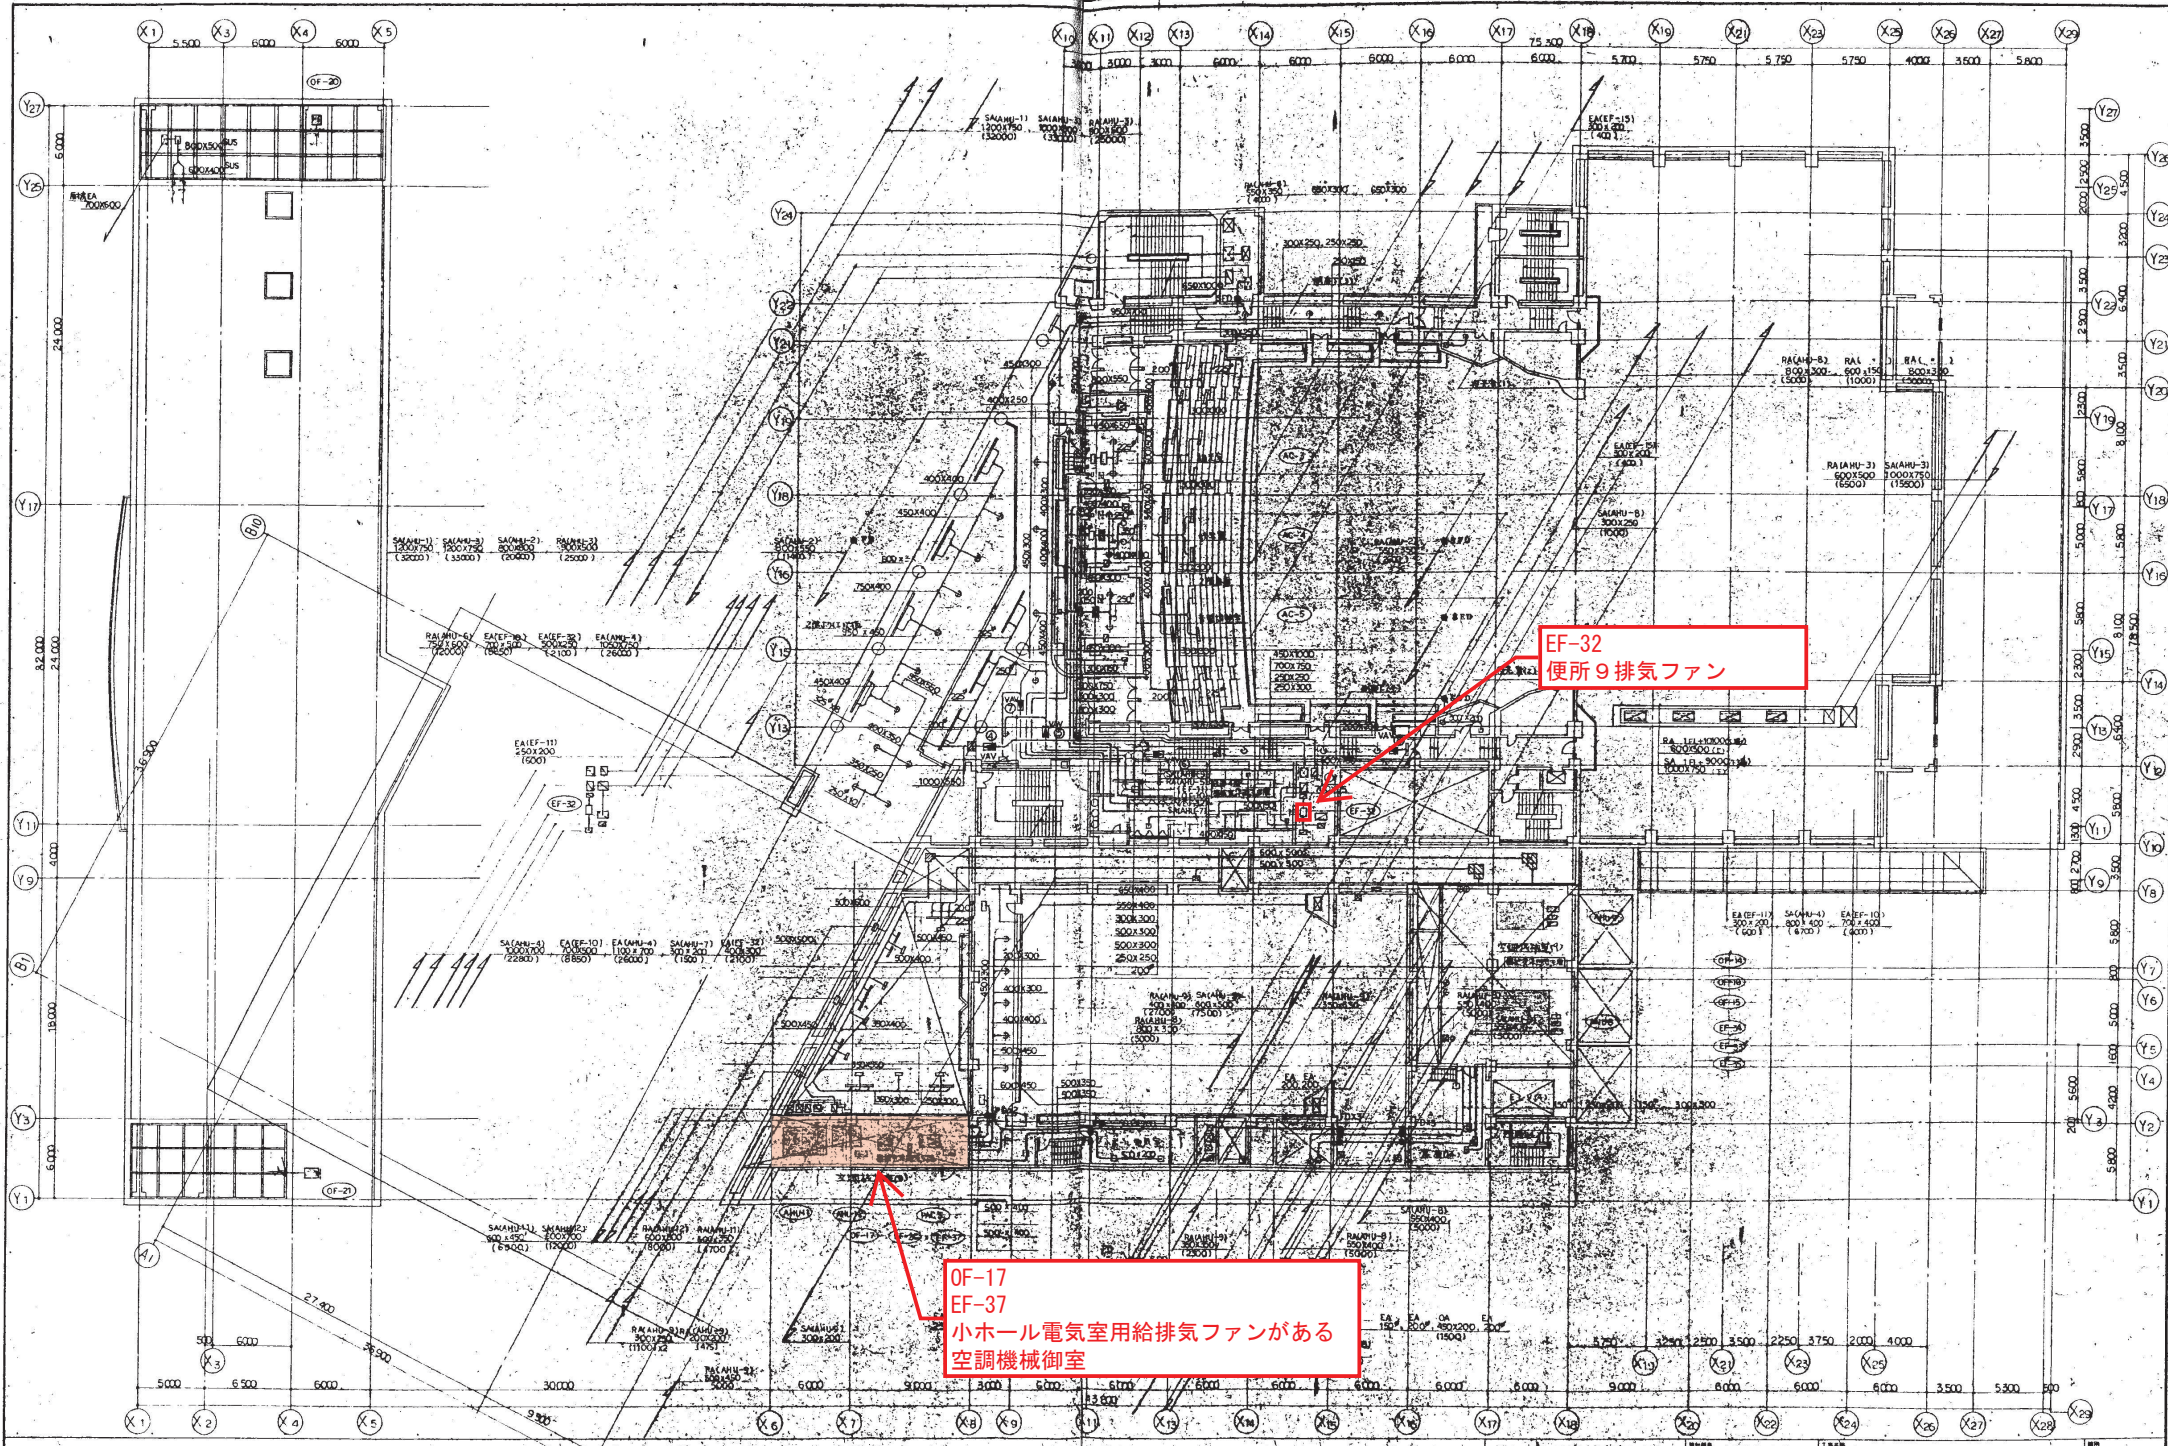

EF-32
便所9排気ファン

OF-17
EF-37
小ホール電気室用給排気ファンがある
空調機械御室

EF-13
 梨花ホール4階便所13用排気ファンがある
 空調機械室

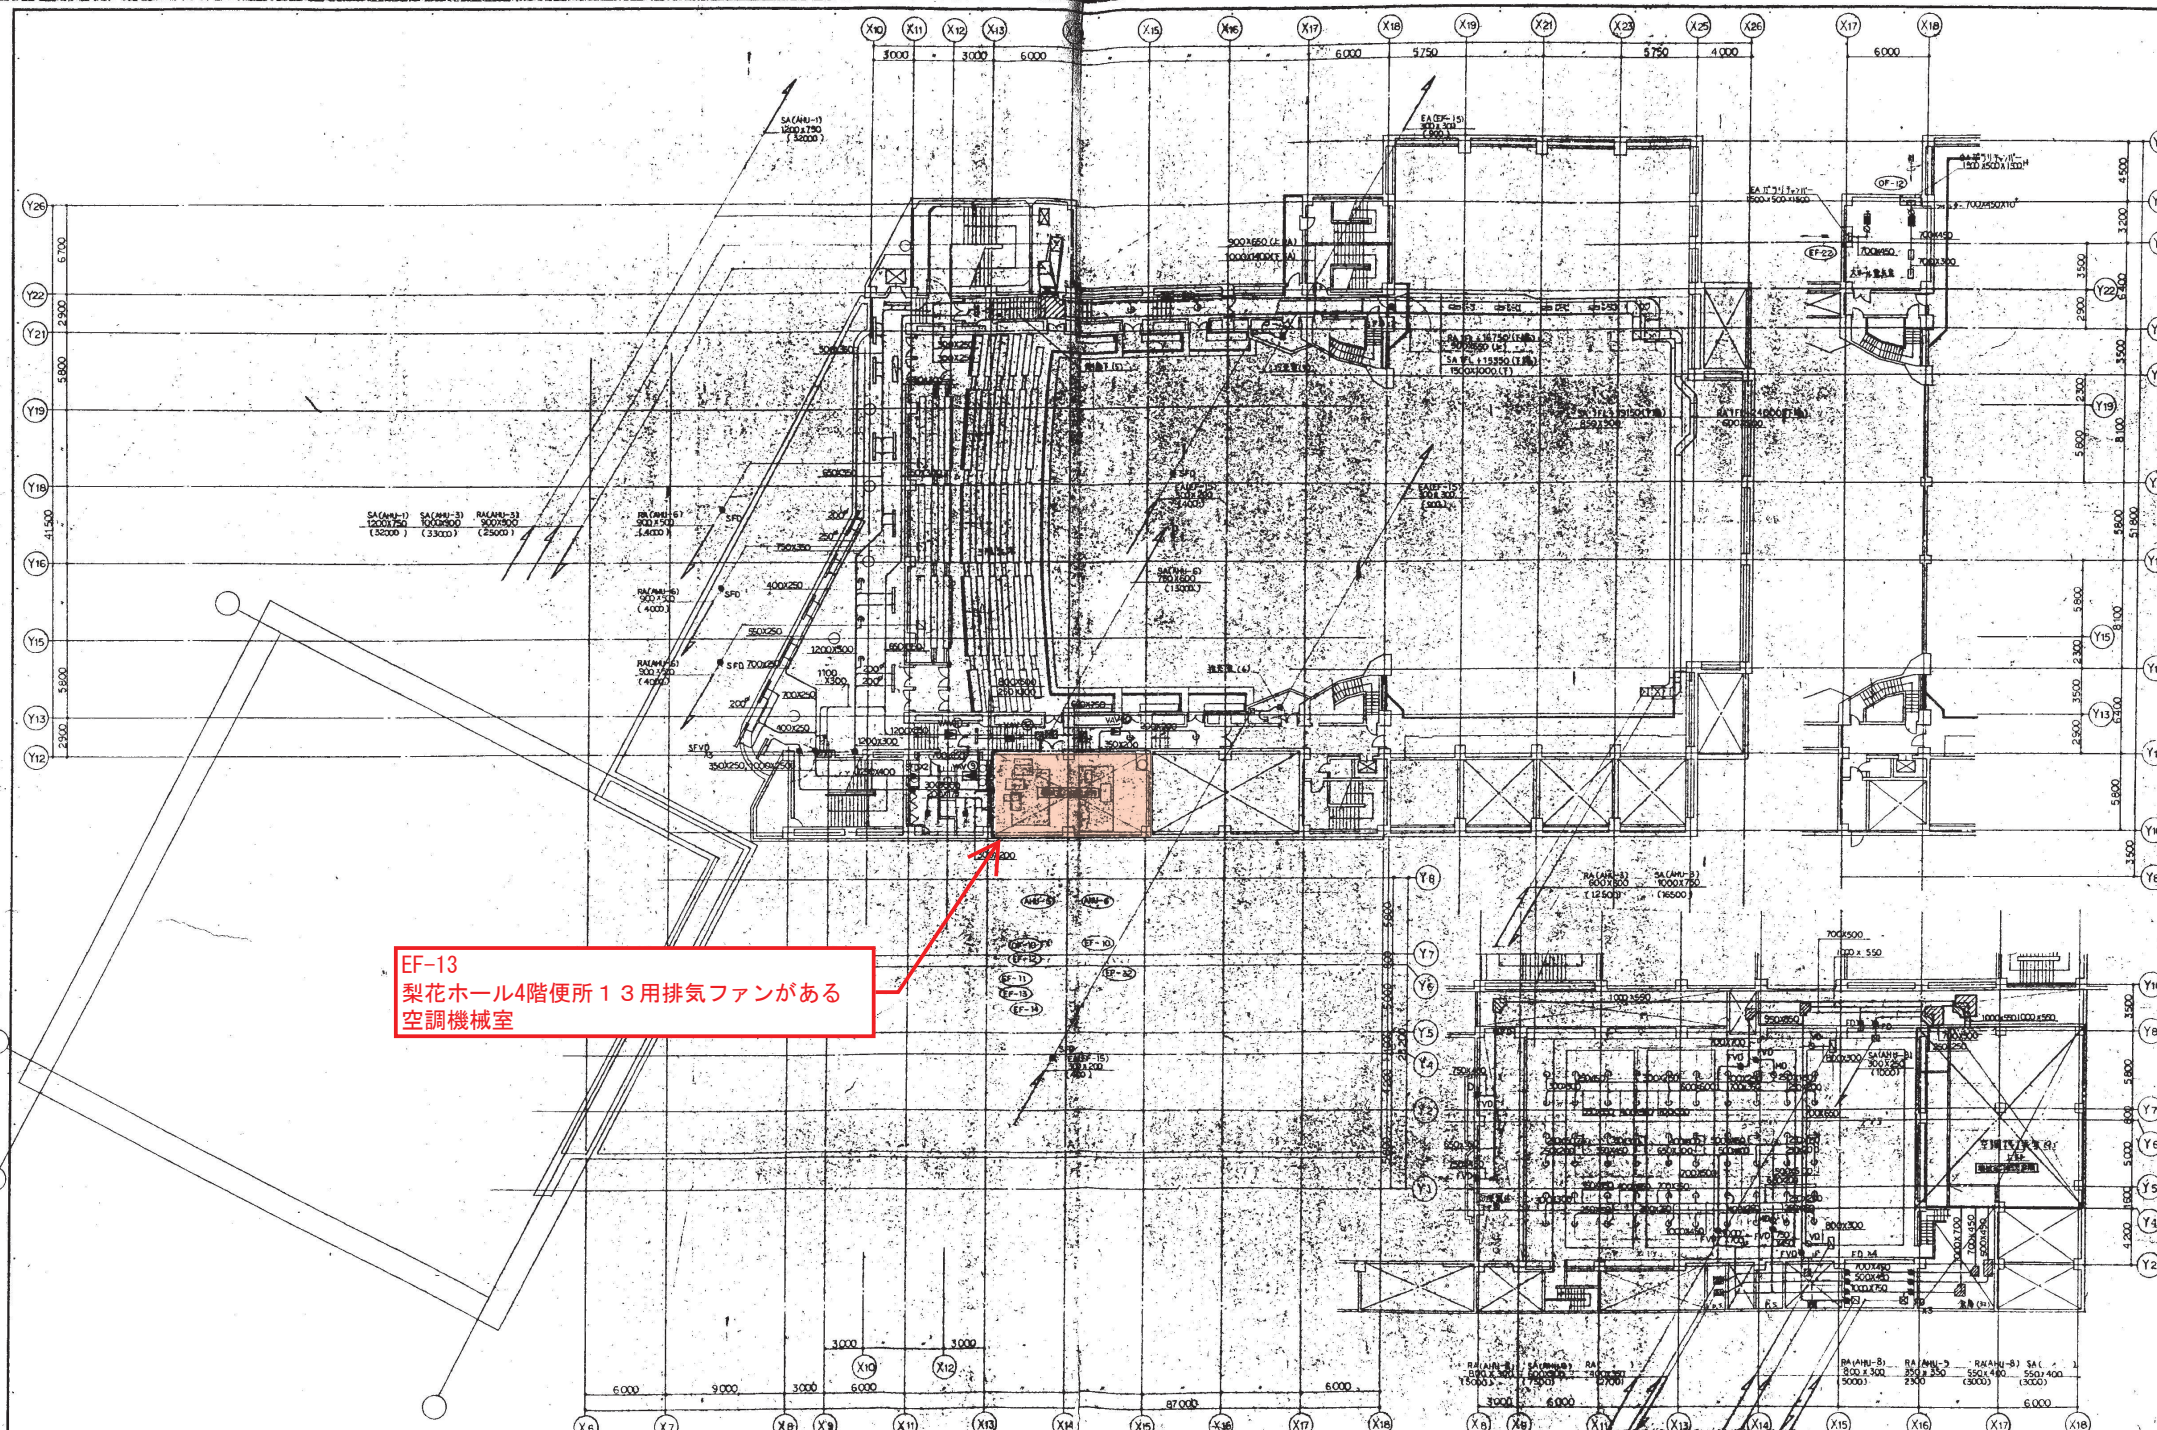

梨花ホール5階 倉庫51天井内

EF-16
梨花ホール舞台上部(すのこ)
排気ファン

